

w sprawie dzierżawy części działki nr 1157 położonej w Tymbarku

Na podstawie art. 30 ust. 2 pkt. 3 ustawy z dnia 8 marca 1990 r. o samorządzie gminnym (t.j. Dz. U. z 2013 r., poz. 594 z późn. zm.) , art. 13 ust. 1 ustawy z dnia 21 sierpnia 1997 r. o gospodarce nieruchomościami (t. j. Dz. U. z 2014 r., poz. 518 z późn. zm.) , pkt.2 zał. nr 2 uchwały NrXVII/126/2004 Rady Gminy Tymbark z dnia 3 sierpnia 2004 roku w sprawie określenia zasad nabywania , zbywania , obciążania nieruchomości stanowiących mienie komunalne Gminy Tymbark oraz ich wydzierżawiania , wynajmowania , użyczenia na okres dłuższy niż trzy lata.

Z a r z ą d z a m :

§ 1

Z zasobu nieruchomości Gminy Tymbark przeznaczam do dzierżawy na okres od 15.04.2015 do 31.07.2015 roku nieruchomość położoną w Tymbarku, stanowiącą część działki ewid. 1157 o pow. 30 m2 objętej księgą wieczystą Nr NS1L/00030890/1 - w drodze bezprzetargowej. Przedmiot dzierżawy określa załącznik nr 1 do niniejszego zarządzenia.

§ 2

Szczegółowe warunki dzierżawy zostaną określone w umowie dzierżawy.

§ 3


Wykonanie zarządzenia powierzam Inspektorowi ds. gospodarki nieruchomościami.

§ 4

Zarządzenie wchodzi w życie z dniem podpisania.

WÓJT

mgr Paweł Ptaszek

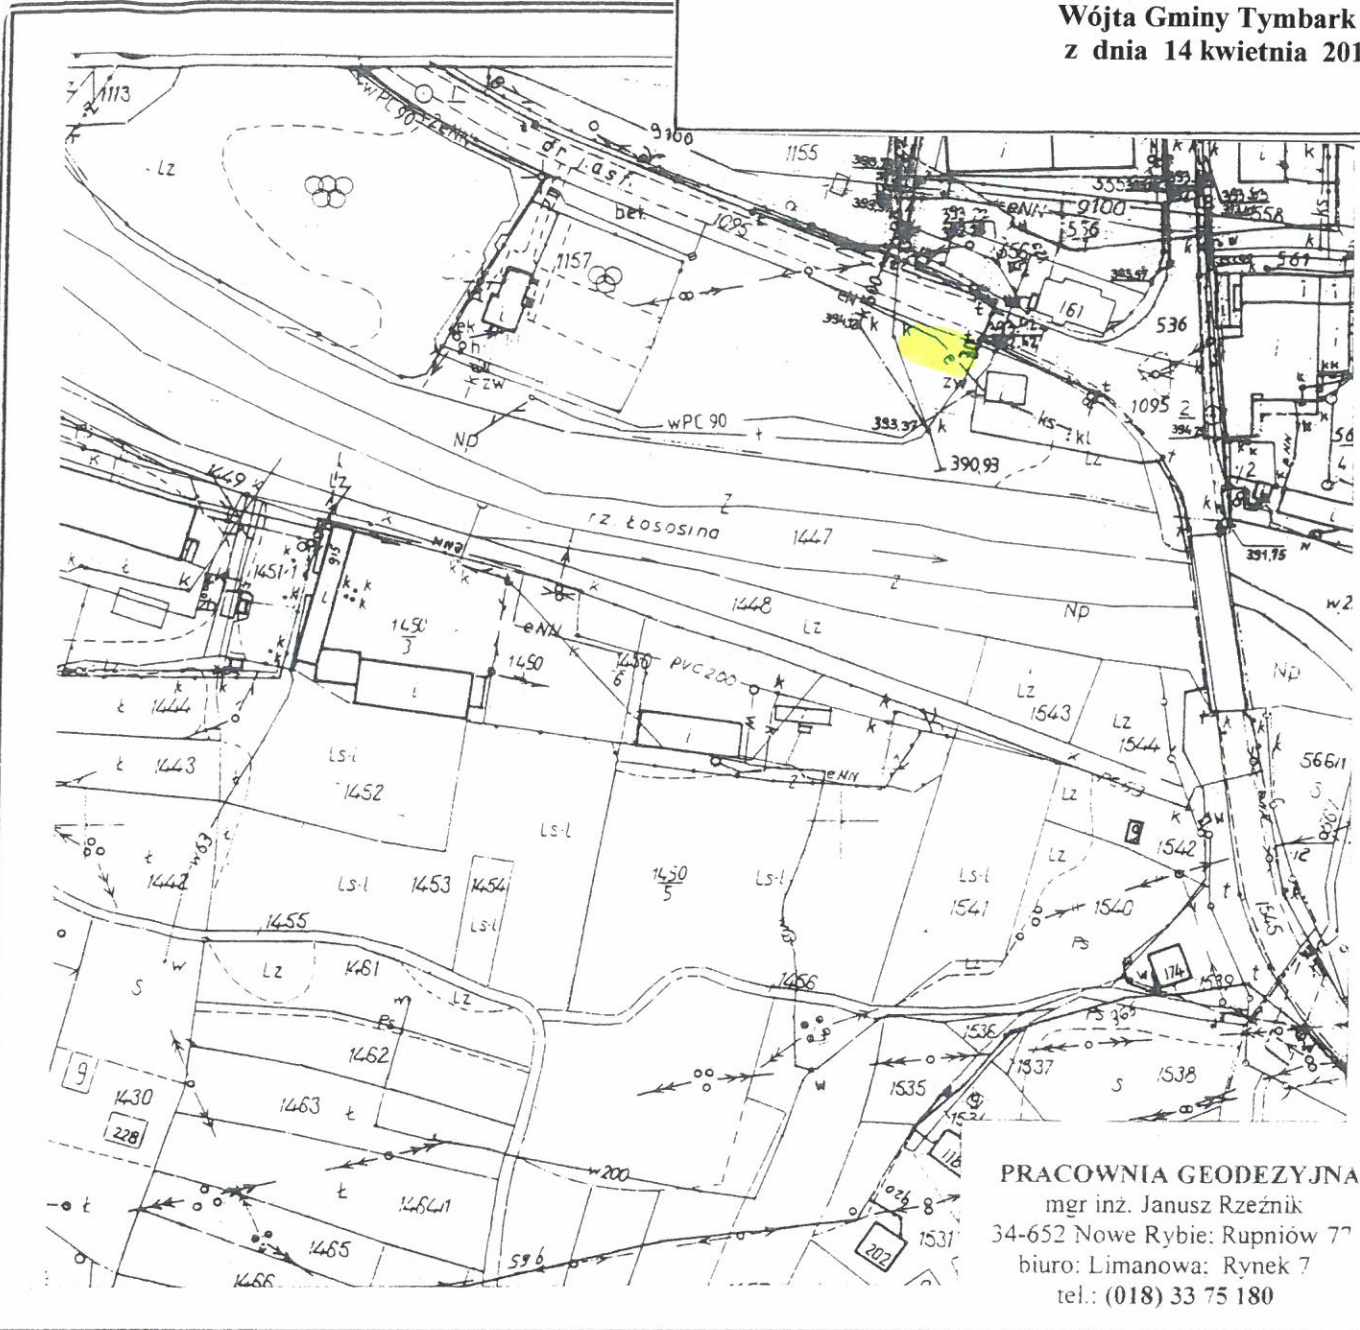

PRACOWNIA GEODEZYJNA
mgr inż. Janusz Rzeźnik
34-652 Nowe Rybie; Rupniów 77
biuro: Limanowa; Rynek 7
tel.: (018) 33 75 180

Mapa inwentaryzacji powykonawczej do nadania nr domu.

Skala 1:2000

Mapa zasadnicza sek.: 173 431 14.

Obiekt: Tymbark

Gmina: Tymbark

Pow.: Limanowa

Działka ew.: 1157 (część)

Starosta Powiatu Limanowskiego
Powiatowy Ośrodek Dokumentacji
Geodezyjno-Kartograficznej w Limanowej

Wyeksponowane na niniejszej mapie sieci uzbrojenia terenu zostały zinwentaryzowane, a dokumenty powstałe w wyniku inwentaryzacji przyjęto do publicznej zasoby geodezyjnego i kartograficznego w dniu 2005 STY 03



Limanowa, dn. 2005 STY 03

mgr inż. Kryszyńska Tatka
St. Geodeta w Powiatowym Ośrodku Dokumentacji Geodezyjno-Kartograficznej w Limanowej

mgr inż. Kryszyńska Tatka
St. Geodeta w Powiatowym Ośrodku Dokumentacji Geodezyjno-Kartograficznej w Limanowej

WÓJT
mgr Paweł Ptaszek

100/04
22.12.04
Presm